


給水装置工事施工図 (公道部)


設計図 竣工図

平面図


位置図

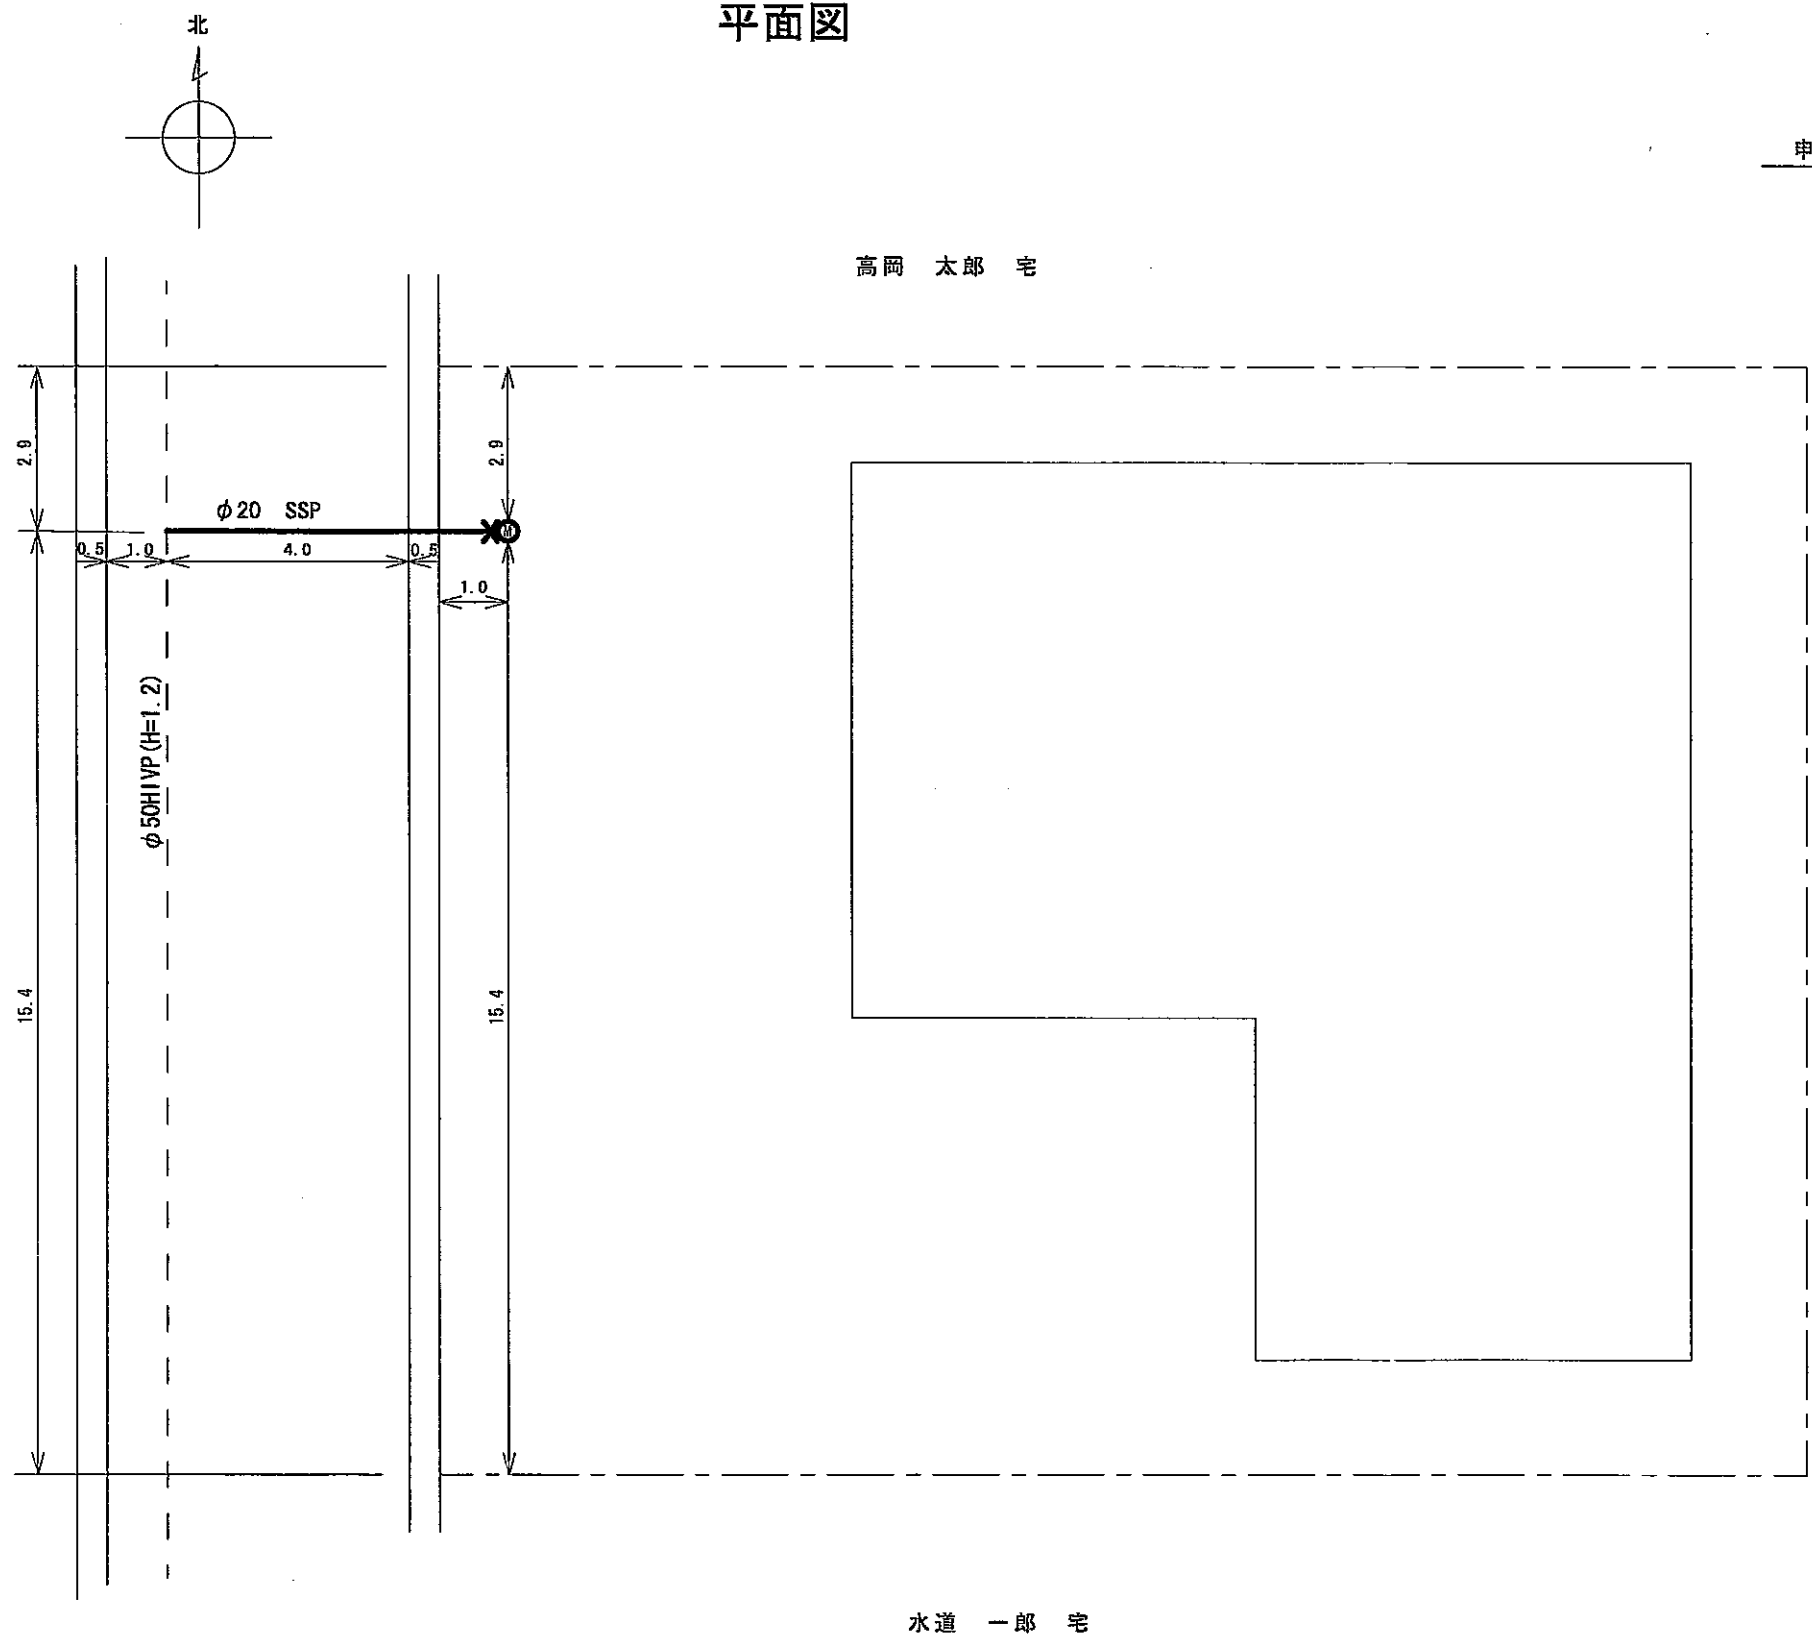


申請箇所

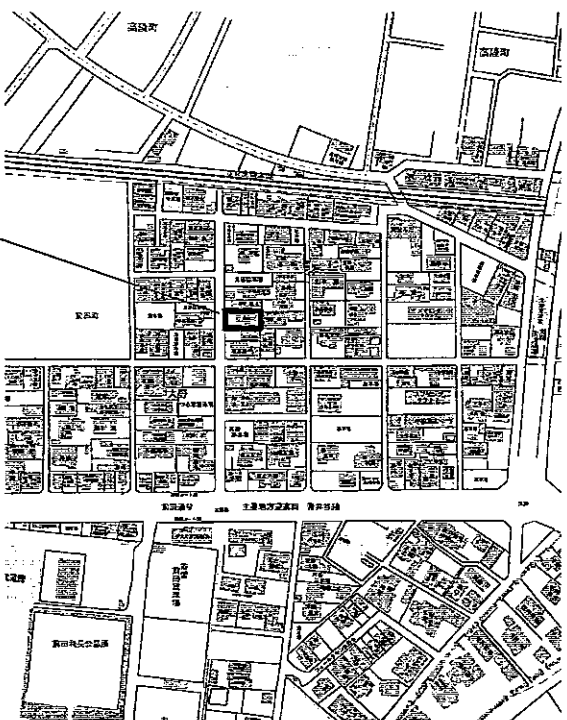

横断面図

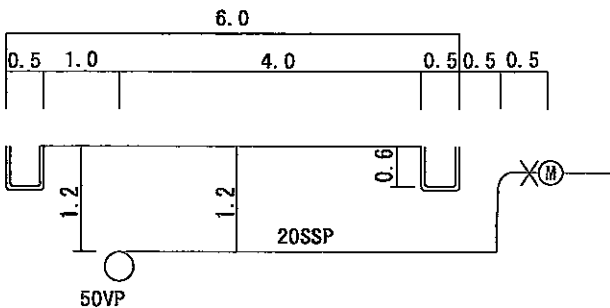

配管見取り図

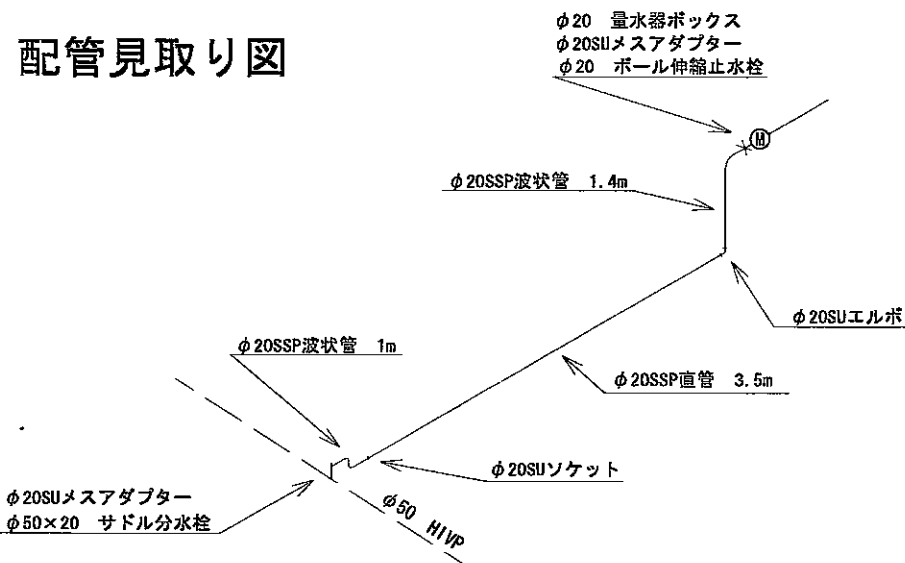

|                  |                |                     |     |            |             |                  |                |    |  |  |
|------------------|----------------|---------------------|-----|------------|-------------|------------------|----------------|----|--|--|
| お客様番号<br>T800010 | 日付<br>令和元年5月7日 | 給水装置場所<br>高岡市広小路1-1 | 申込者 | フリガナ<br>氏名 | 読み<br>鈴木 一朝 | 施工業者名<br>高岡配管(株) | 主任技術者<br>山田 幸男 | 市道 |  |  |
|------------------|----------------|---------------------|-----|------------|-------------|------------------|----------------|----|--|--|