



給水装置工事施工図 (民地部)

設計図 竣工図

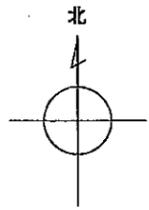


平面図

位置図

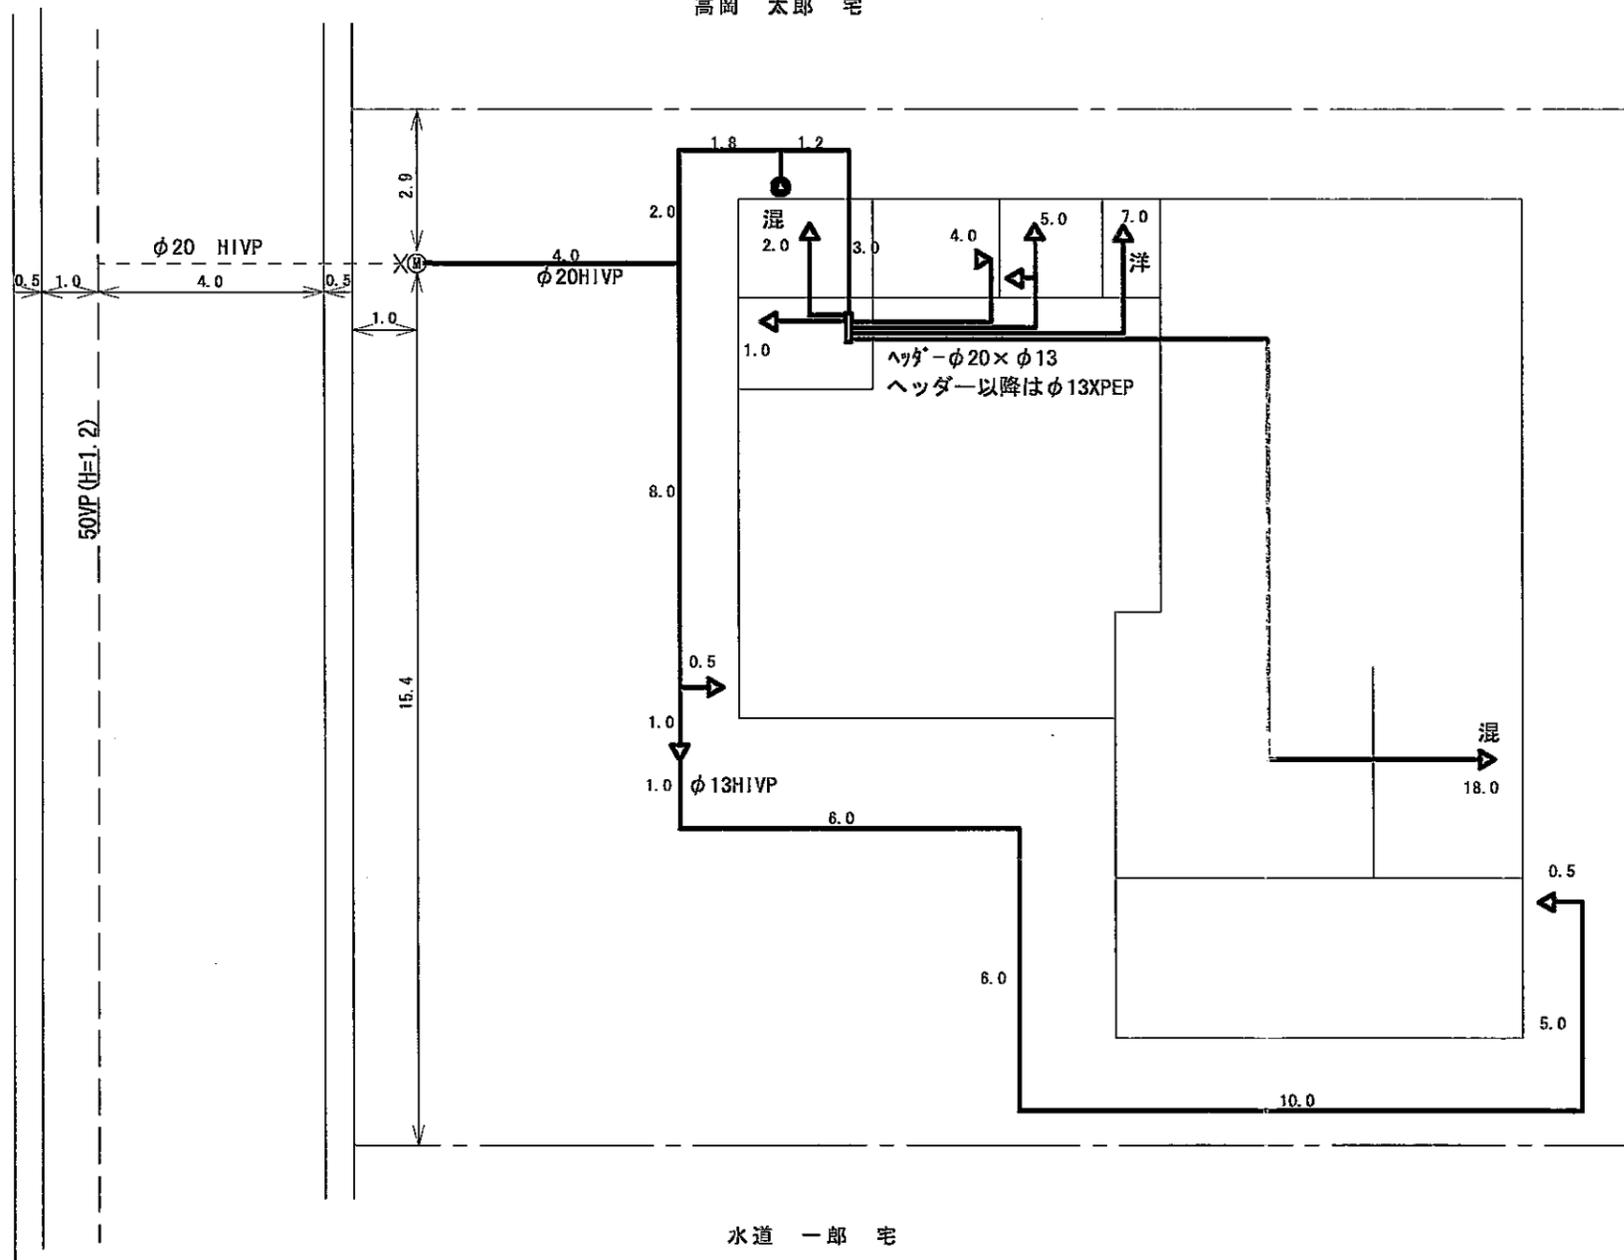

申請箇所

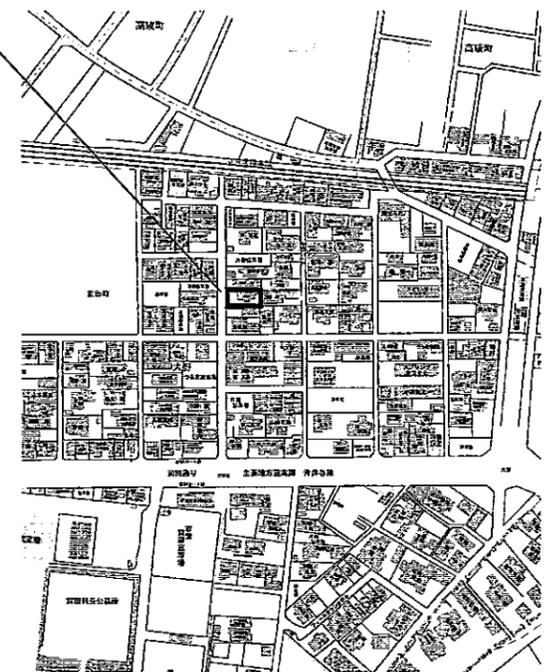

水道 一郎 宅

お客様番号 T800010	日付 令和元年5月7日	給水装置場所 高岡市広小路1-1	申込者 氏名	刀ガナ 双キ 伊助 鈴木 一郎	施工業者名 高岡配管(株)	主任技術者 山田 幸男			
------------------	----------------	---------------------	-----------	-----------------------	------------------	----------------	--	--	--