



給水装置工事施工図 (民地部)


設計図 竣工図

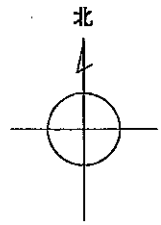

平面図

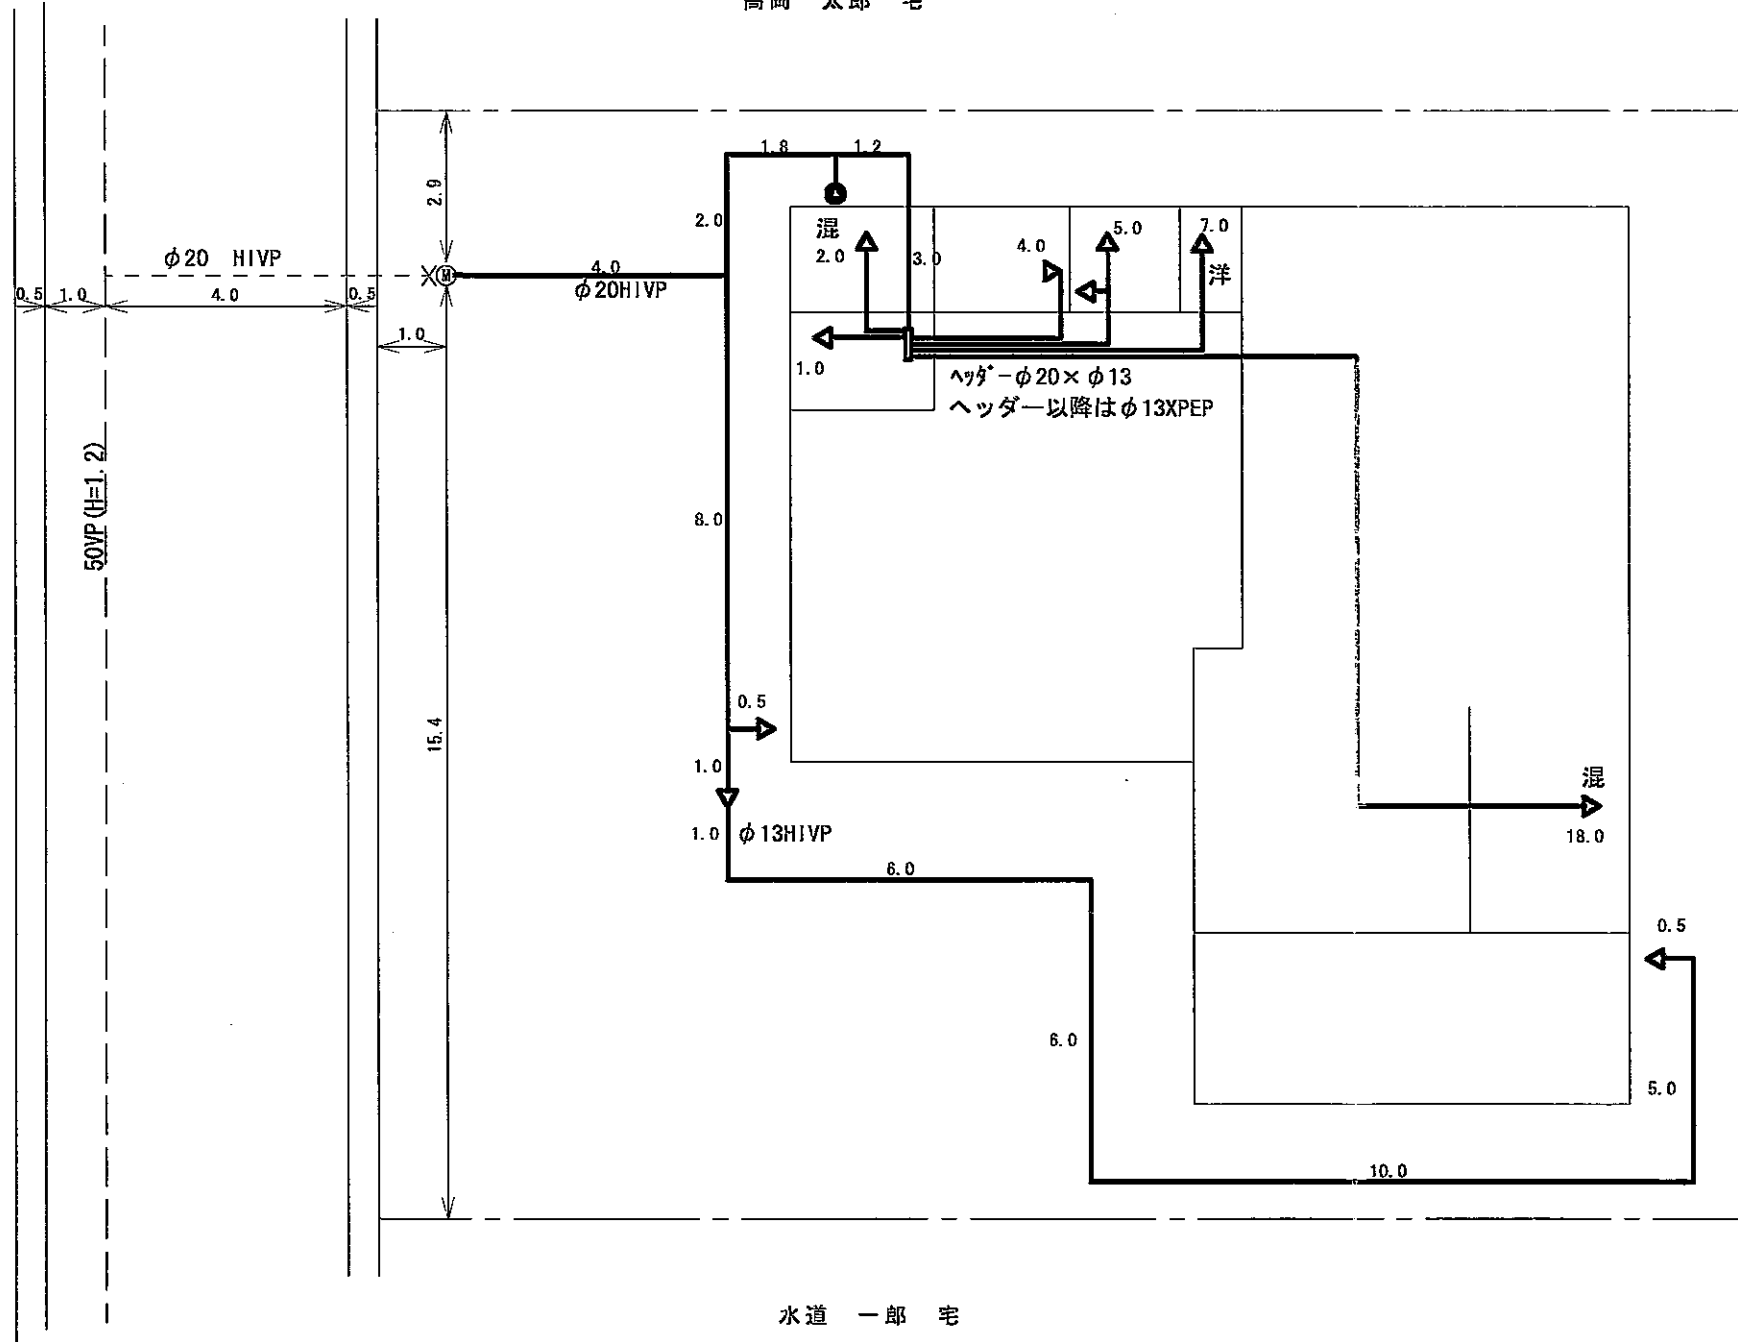

位置図

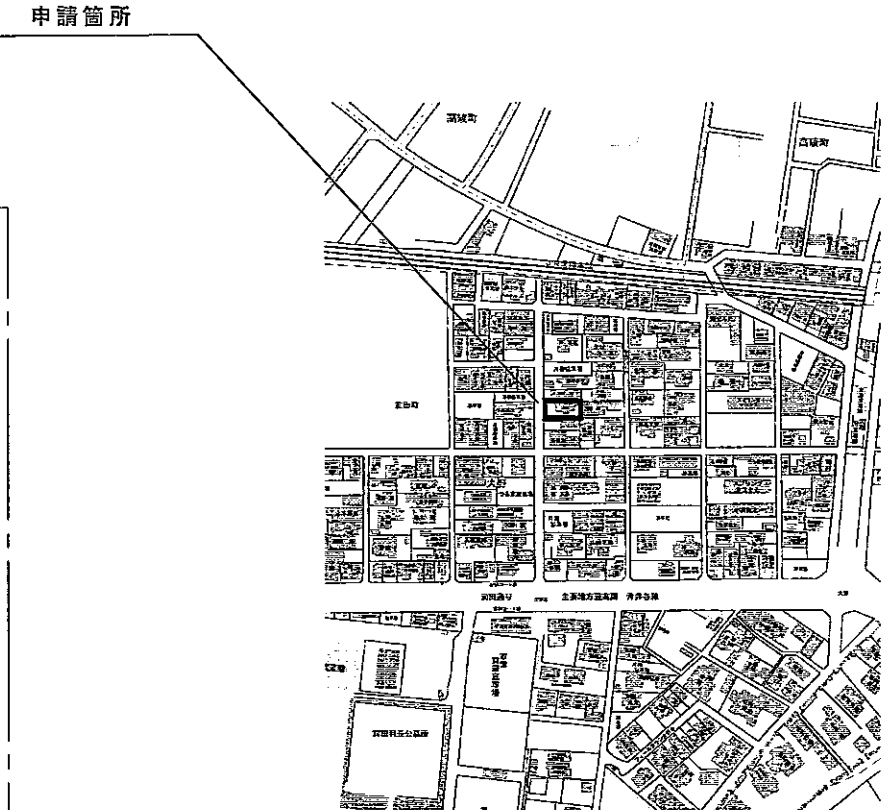


お客様番号 T800010	日付 令和元年5月7日	給水装置場所 高岡市広小路1-1	申込者 氏名	刀ガナ 双キ 伊助 鈴木 一朗	施工業者名 高岡配管(株)	主任技術者 山田 幸男			
------------------	----------------	---------------------	-----------	-----------------------	------------------	----------------	--	--	--


給水装置工事施工図 (公道部)

設計図 竣工図


平面図

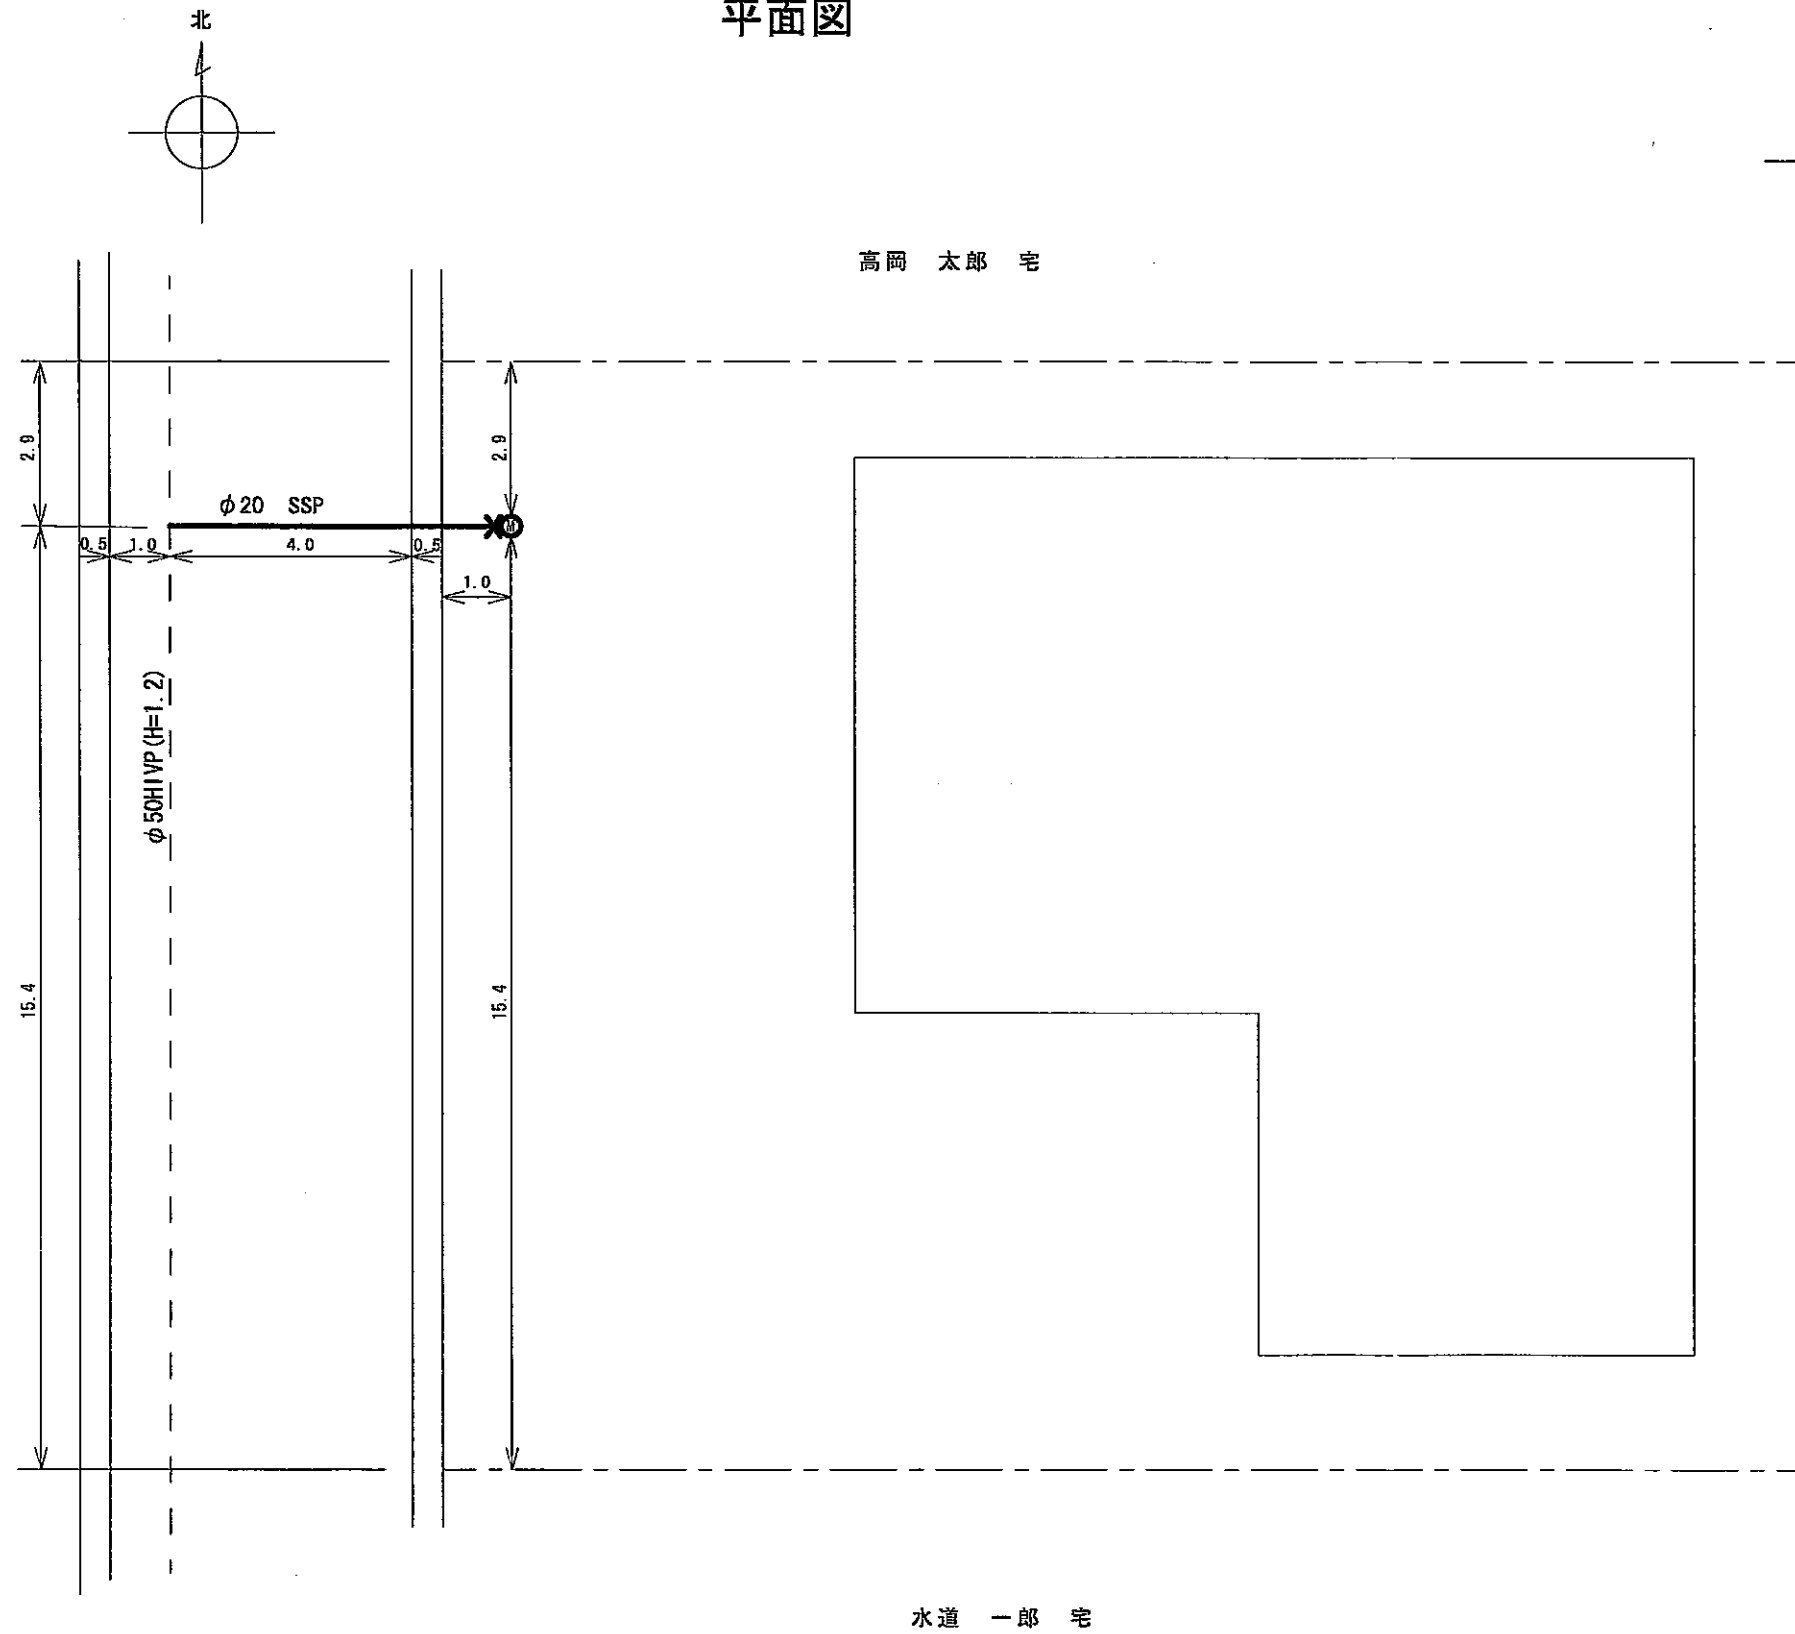


位置図

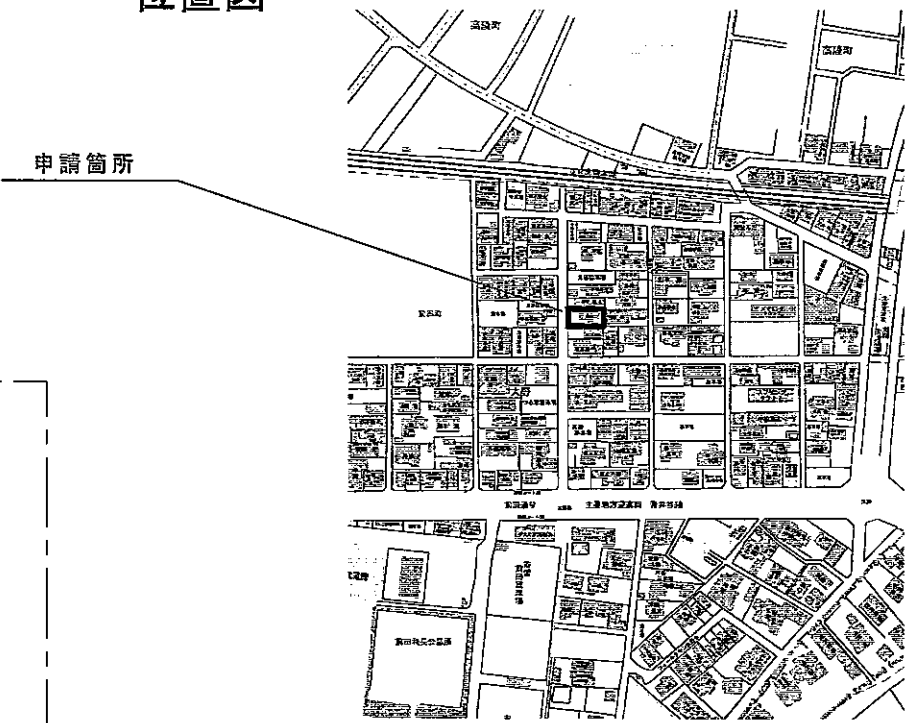

横断面図

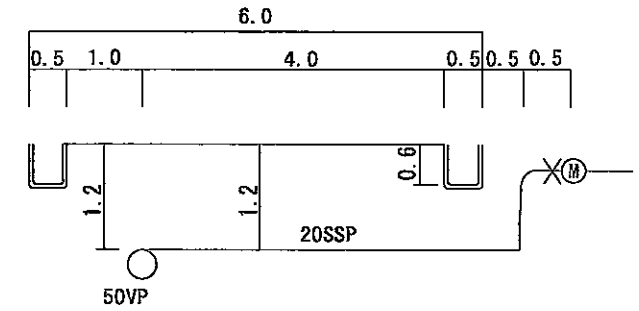

配管見取り図

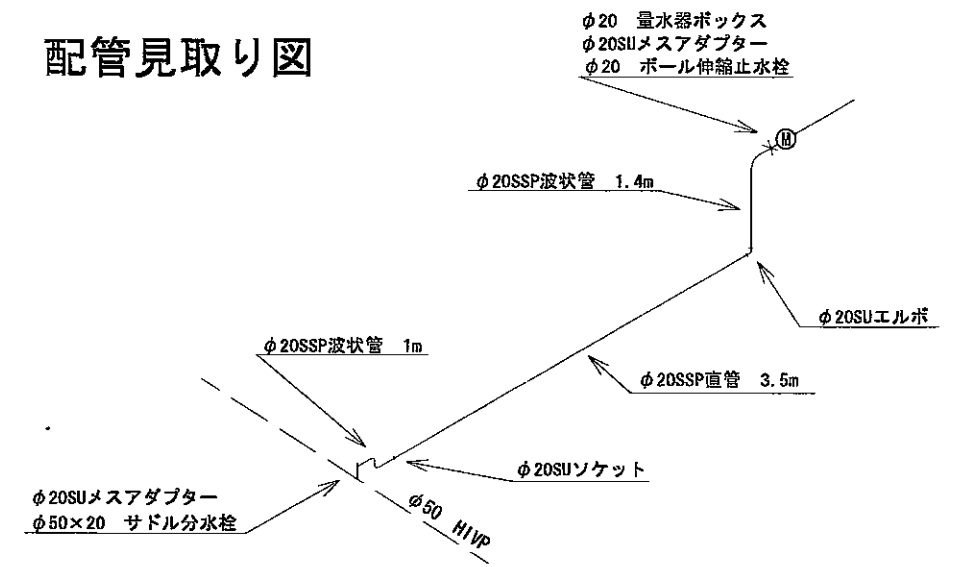

お客様番号 T800010	日付 令和元年5月7日	給水装置場所 高岡市広小路1-1	申込者	フリガナ 氏名	スキ 仔細 鈴木 一朝	施工業者名 高岡配管(株)	主任技術者 山田 幸男	市道		
------------------	----------------	---------------------	-----	------------	----------------	------------------	----------------	----	--	--